

鄂温克族自治县自然资源局



建设工程竣工规划核实意见书

核字第：1507242025HY0010511 号

建设单位(个人)	鄂温克族自治县巴彦嵯岗苏木人民政府
建设项目名称	巴彦嵯岗苏木生活垃圾处理中心项目
建设位置	鄂温克族自治县巴彦嵯岗苏木
建设规模	总用地面积：2614.33 平方米； 总建筑面积：431.44 平方米，其中地上面积 431.44 平方米，地下面积 0 平方米。
建设工程规划 许可证编号	建字第：150724202000024 号
备注	2020-150724-77-01-016070


根据《中华人民共和国城乡规划法》第四十五条、《内蒙古自治区城乡规划条例》第四十五条，同意通过建设工程竣工规划核实。

附件：规划核实平面图



鄂温克族自治旗自然资源局

2025年12月10日

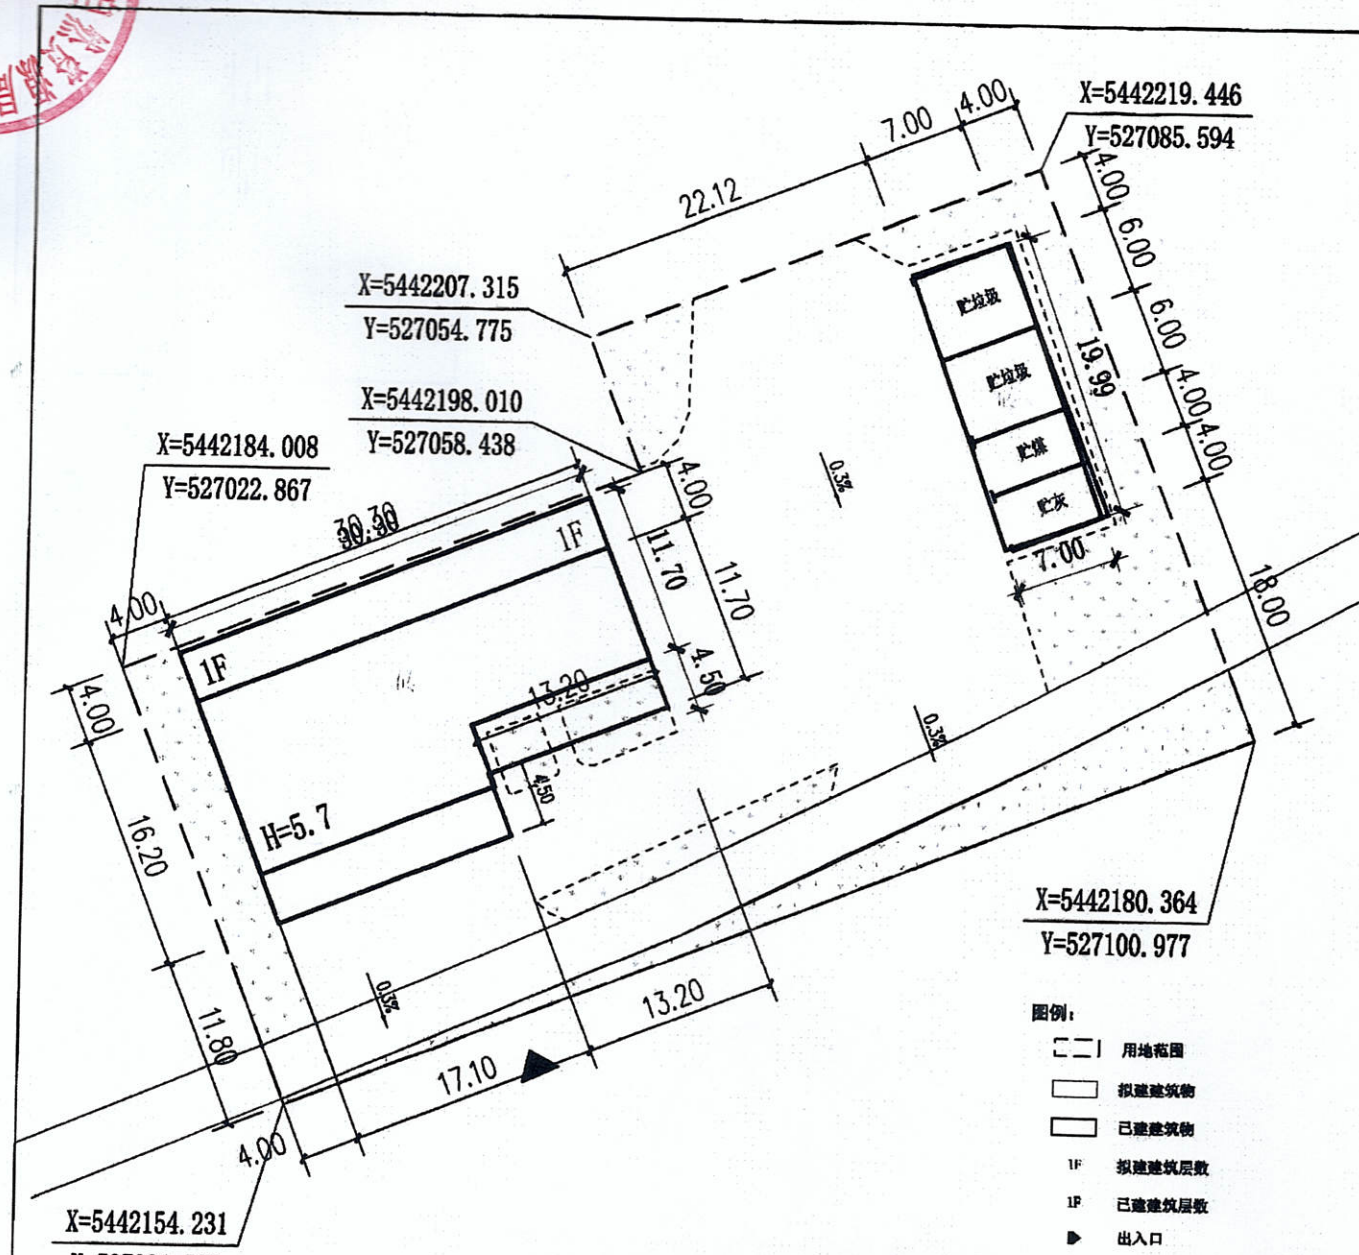

规划图主要技术经济指标表

序号	名称	单位	数量	备注
1	用地面积	m ²	2614.33	
2	占地面积	m ²	431.46	
3	建筑密度	%	16.50	
4	建筑面积	m ²	431.46	
5	容积率		0.17	
6	绿化率	%	25.15	
7	建筑高度	m	5.7	

竣工图主要技术经济指标表

序号	名称	单位	数量	备注
1	用地面积	m ²	2614.33	
2	占地面积	m ²	431.44	
3	建筑密度	%	16.50	
4	建筑面积	m ²	431.44	
5	容积率		0.17	
6	绿化率	%	25.24	
7	建筑高度	m	5.7	

X=5442180.364
Y=527100.977

- 图例:
- 用地范围
 - 拟建建筑物
 - 已建建筑物
 - 1F 拟建建筑层数
 - 1F 已建建筑层数
 - 出入口

说明: 本图采用三度带CGCS2000坐标系、1985国家高程基准, 尺寸均以米计。

九泓国泰工程项目管理有限公司
测绘资质: 乙级
证书编号: 乙测资字13509999
九泓国泰工程项目管理有限公司
发证机关: 河北省自然资源厅

图名	项目名称	业主	测量人员	审核人员
竣工图	巴彦嵯岗苏木生活垃圾处理中心项目	巴彦嵯岗苏木人民政府	敖日格乐	郭志明